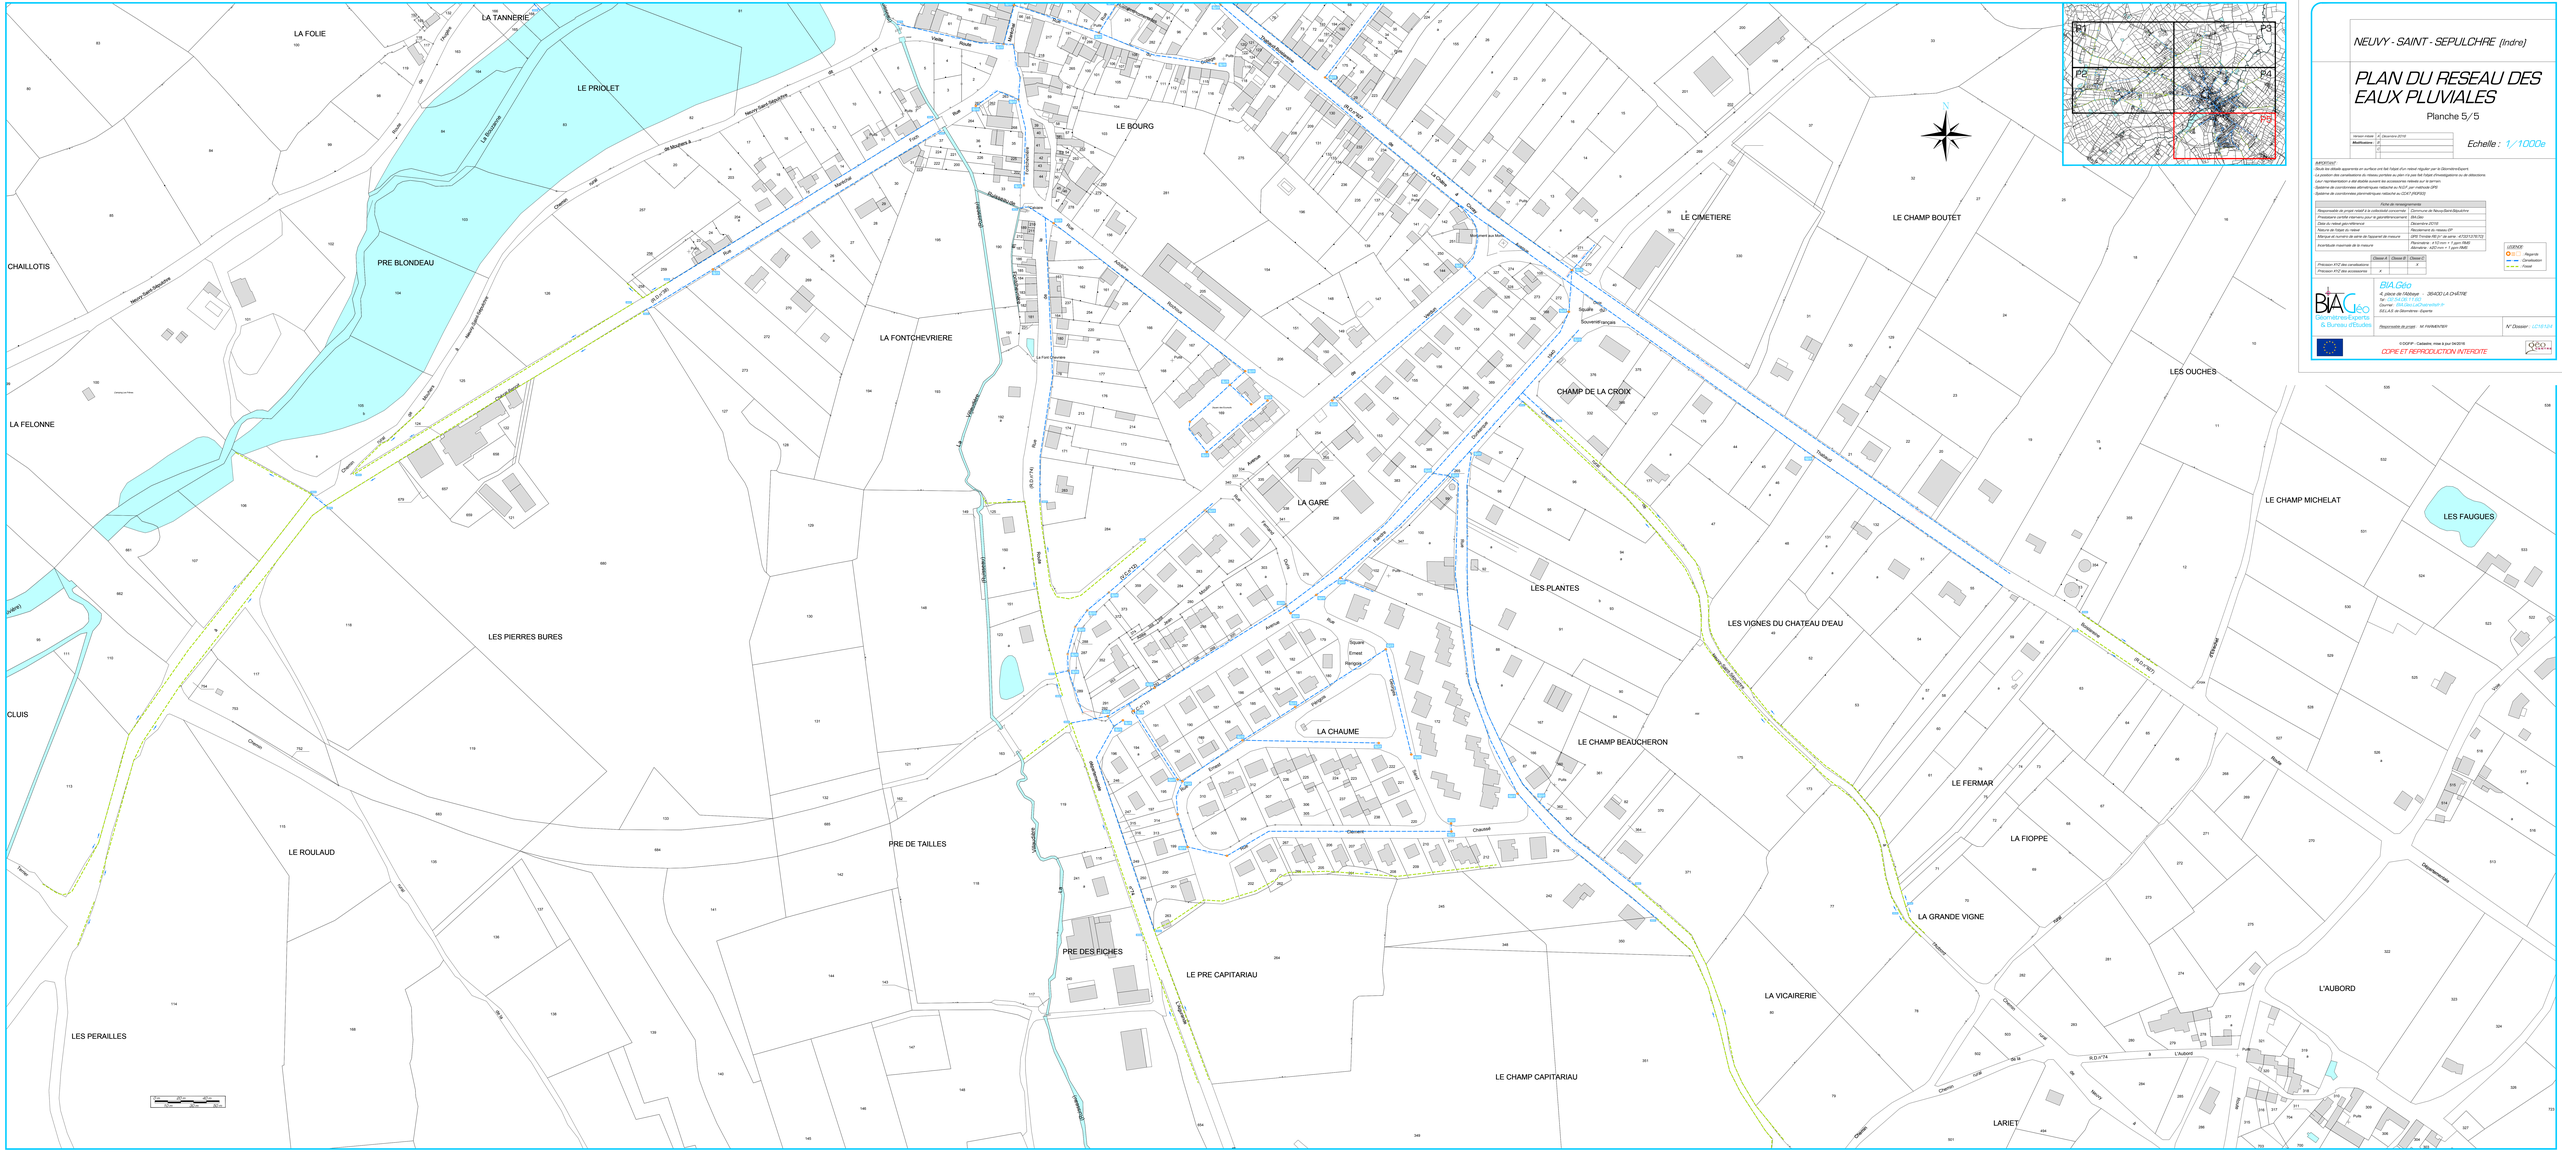

NEUVY - SAINT - SEPULCHRE (Indre)

PLAN DU RESEAU DES EAUX PLUVIALES

Planche 5/5

Version initiale	A	Décembre 2014
Modifications		

Echelle : 1/1000e

ARTICLE 1 :
Le plan du réseau pluvial apparente en surface ont été fidèle d'un relevé régulier par le Géomètre-Expert.
La position des canalisations du réseau pluvial ainsi ou plus fidèle d'investigations ou de découverte.
Leur représentation a été établie suivant les accessoires relevés sur le terrain.
Système de coordonnées géométriques relevé au NGF par méthode GPS
Système de coordonnées planimétriques relevé au CC47 (RGF93)

Fiche de mesure	
Responsable de projet relevé & le contrôle/vérification	Commune de Neuvy-Saint-Sépulchre
Possesseurs ayant réalisés pour le géoréférencement	BIA Géo
Date du relevé géoréférencé	Décembre 2014
Nature de l'objet du relevé	Recolement du réseau EP
Mérique et numéro de série du tachymètre de mesure	GPS Trimble R8 (n° de série : 4733123763)
Altitude/ Planimétrie de la mesure	Planimétrie : x:0.2mm + 1 ppm RMS Altimétrie : h:20.2mm + 1 ppm RMS

	Classe A	Classe B	Classe C
Précision XYZ des canalisations			X
Précision XYZ des accessoires	X		

LEGENDE
- Regards
- Canalisation
- Réseau

BIA Géo
Géomètres Experts & Bureau d'Etudes
4, place de l'Abbaye - 36400 LA CHÂTRE
Tel : 02 54 06 11 66
Courriel : BIA.Geo.LaChatre@bbt.fr
SELAS de Géomètres - Experts

N° Dossier : LCH8124

Responsable de projet : M. FARMEN REN

©IGOFR - Cadastre, mise à jour 04/2016
COPIE ET REPRODUCTION INTERDITE